


ZAŁĄCZNIK NR 1630 OP2

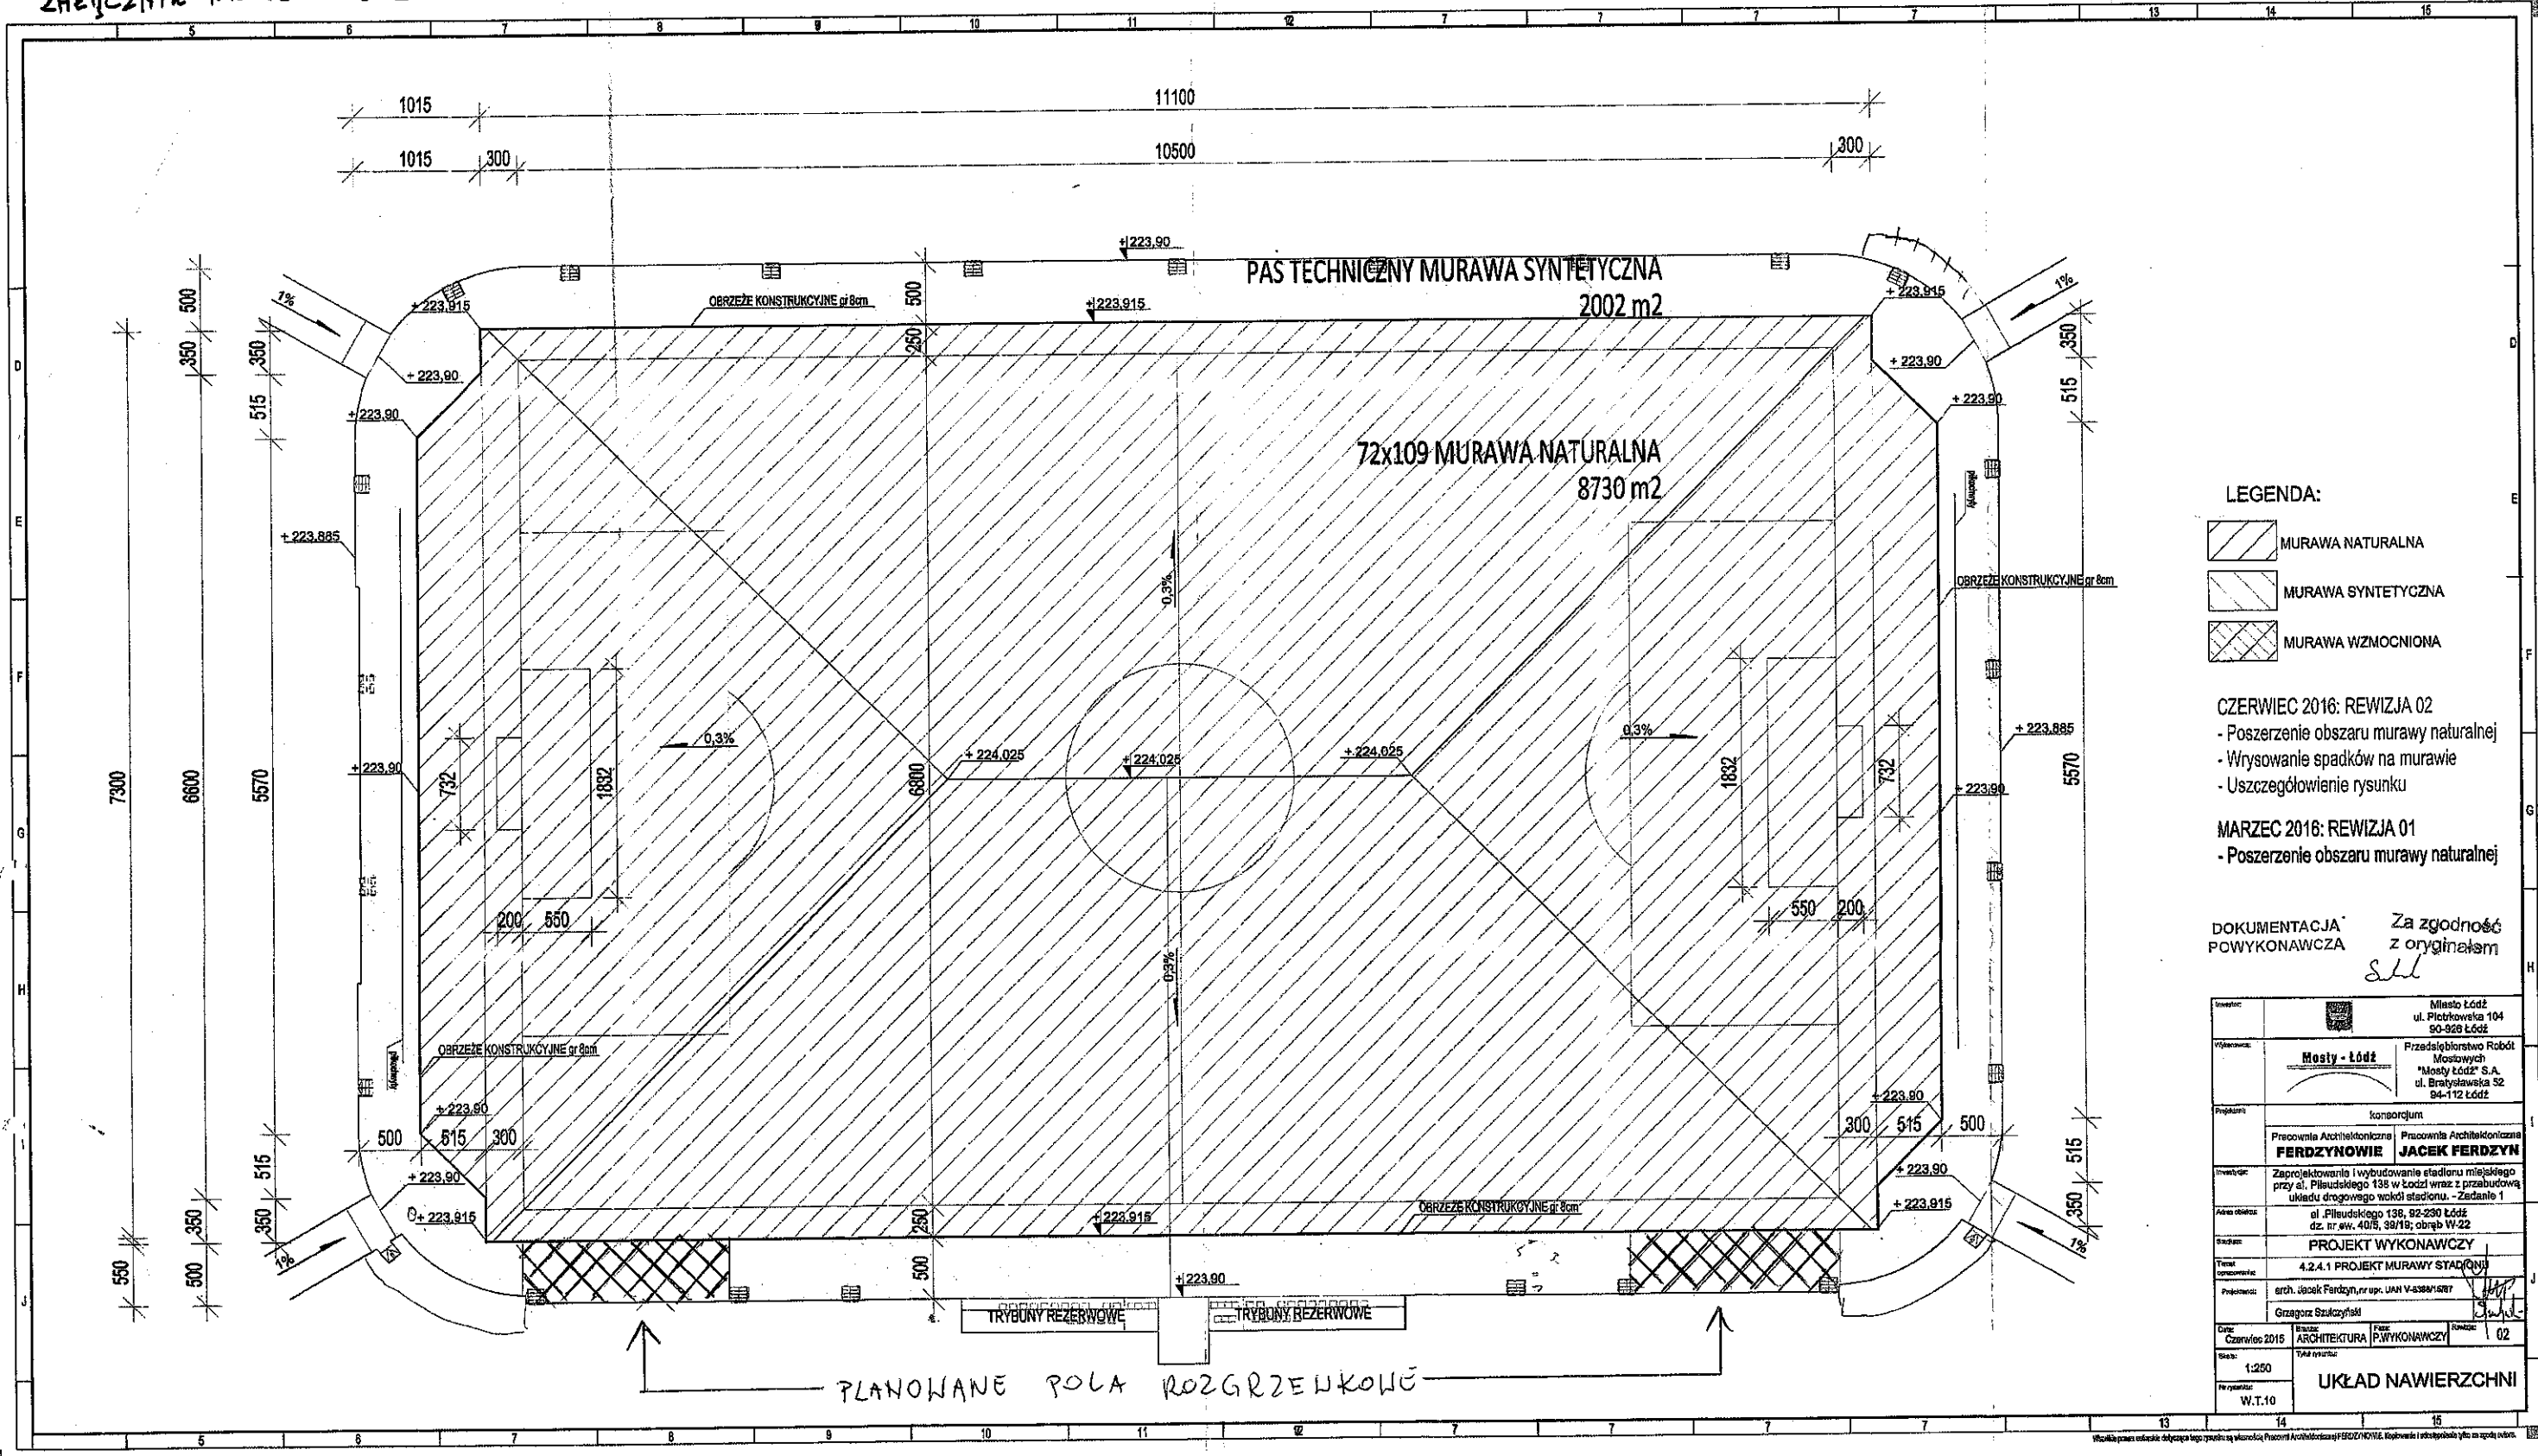

- LEGENDA:**
- MURAWA NATURALNA
  - MURAWA SYNTETYCZNA
  - MURAWA WZMOCNIONA

- CZERWIEC 2016: REWIZJA 02**
- Poszerzenie obszaru murawy naturalnej
  - Wrysowanie spadków na murawie
  - Uszczegółowienie rysunku
- MARZEC 2016: REWIZJA 01**
- Poszerzenie obszaru murawy naturalnej

DOKUMENTACJA POWYKONAWCZA *Za zgodność z oryginałem*  
*SLL*

Wykonawca:	Mosły - Łódź	Przedsiębiorstwo Robót Mostowych "Mosły Łódź" S.A. ul. Bratysławska 52 94-112 Łódź
Projektant:	konserwatorium Pracownia Architektoniczna <b>FERDZYNIOWIE</b> Pracownia Architektoniczna <b>JACEK FERDZYN</b>	
Wzrost:	Zaprojektowanie i wybudowanie stadionu miejskiego przy al. Piłsudskiego 138 w Łodzi wraz z przebudową układu drogowego wokół stadionu. - Załącznik 1	
Adres obiektu:	al. Piłsudskiego 138, 92-290 Łódź dz. nr ew. 40/5, 59/10; obręb W-22	
Stan:	PROJEKT WYKONAWCZY	
Temat opracowania:	4.2.4.1 PROJEKT MURAWY STADIONU	
Projektant:	arch. Jacek Ferdzyn, nr upr. UAH V-4389/1587 Grażyna Szulczyńska	
Opis:	Czerwiec 2016	Plan ARCHITEKTURA (P.WYKONAWCZY) 02
Skala:	1:250	
Wzrost:	W.T.10	
<b>UKŁAD NAWIERZCHNI</b>		

